

COMMUNE DE VIRECOURT

Plan Local d'Urbanisme

07-2-3 – Schéma des réseaux d'Assainissement

(sans échelle)

Prescription de la révision générale du PLU	DCM	07/09/2015
Arrêt du projet de PLU	DCM	26/02/2020
Approbation de la révision générale du PLU	DCM	28/01/2021

Document approuvé par D.C.M le 28/01/2021



Date de référence : janvier 2021

COMMUNE DE VIRECOURT

Ligne B – Transfert chemin des Charades

PLAN DE RECOLEMENT PLANCHE N°2

MISE EN PLACE D'UN SYSTEME D'ASSAINISSEMENT

MAITRE D'OUVRAGE :

SIEA BAYON - VIRECOURT

MAITRE D'OEUVRE :

EGIS EAU

Fichier informatique : C:\AFFAIRE\2030\RECOLEMENT

N° Plan : 2

Date	Modifications			Indice
29.04.2015	Première émission			0
Echelle	Dessiné par	Relevé par	Vérifié par	Numéro de chantier
	LEROGNON.C		PILET.C	2030


BONINI

S.A.S. au Capital de 720.000 €

BP 3
88450 VINCEY
Tél. 03 29 67 43 33
Fax. 03 29 67 31 65

Agence :
54110 BUISSONCOURT
Tél. 03 83 46 61 34
Fax.03 83 46 60 05

- Travaux publics
- Canalisations
- Béton Armé

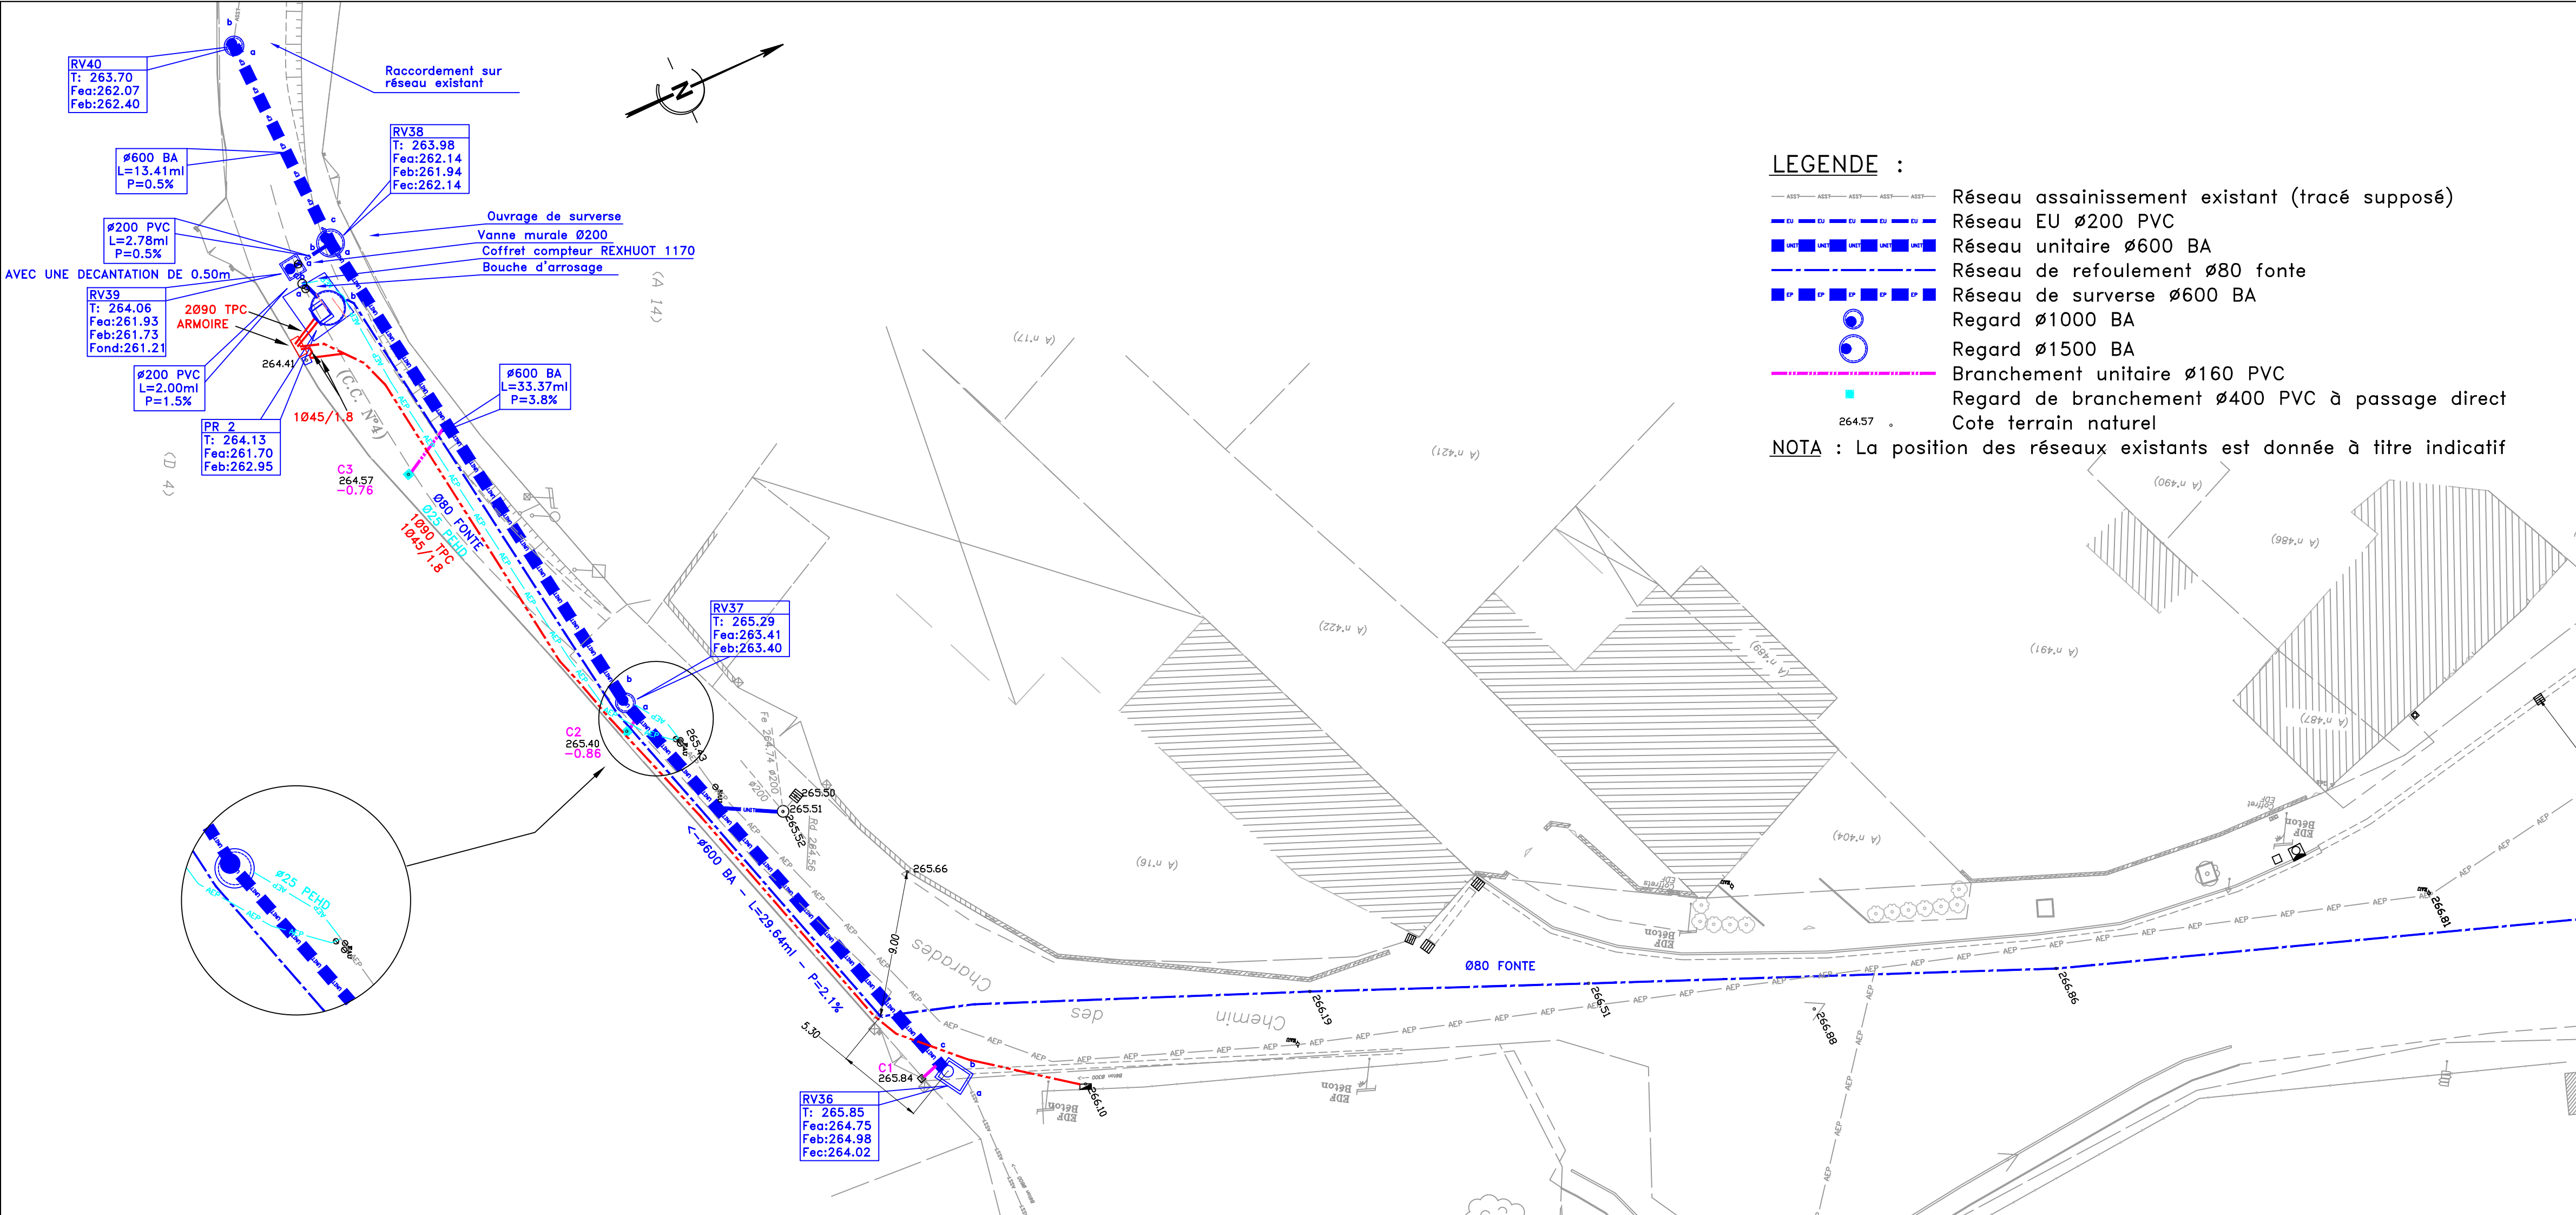

LEGENDE :


- Réseau assainissement existant (tracé supposé)
- Réseau EU Ø200 PVC
- Réseau unitaire Ø600 BA
- Réseau de refoulement Ø80 fonte
- Réseau de surverse Ø600 BA
- Regard Ø1000 BA
- Regard Ø1500 BA
- Branchement unitaire Ø160 PVC
- Regard de branchement Ø400 PVC à passage direct
- Cote terrain naturel

NOTA : La position des réseaux existants est donnée à titre indicatif

LEGENDE :

- Réseau assainissement existant (tracé supposé)
- Réseau EU Ø200 PVC
- Réseau unitaire Ø600 BA
- Réseau de refoulement Ø80 fonte
- Réseau de surverse Ø600 BA
- Regard Ø1000 BA
- Regard Ø1500 BA
- Branchement unitaire Ø160 PVC
- Regard de branchement Ø400 PVC à passage direct
- Cote terrain naturel

NOTA : La position des réseaux existants est donnée à titre indicatif

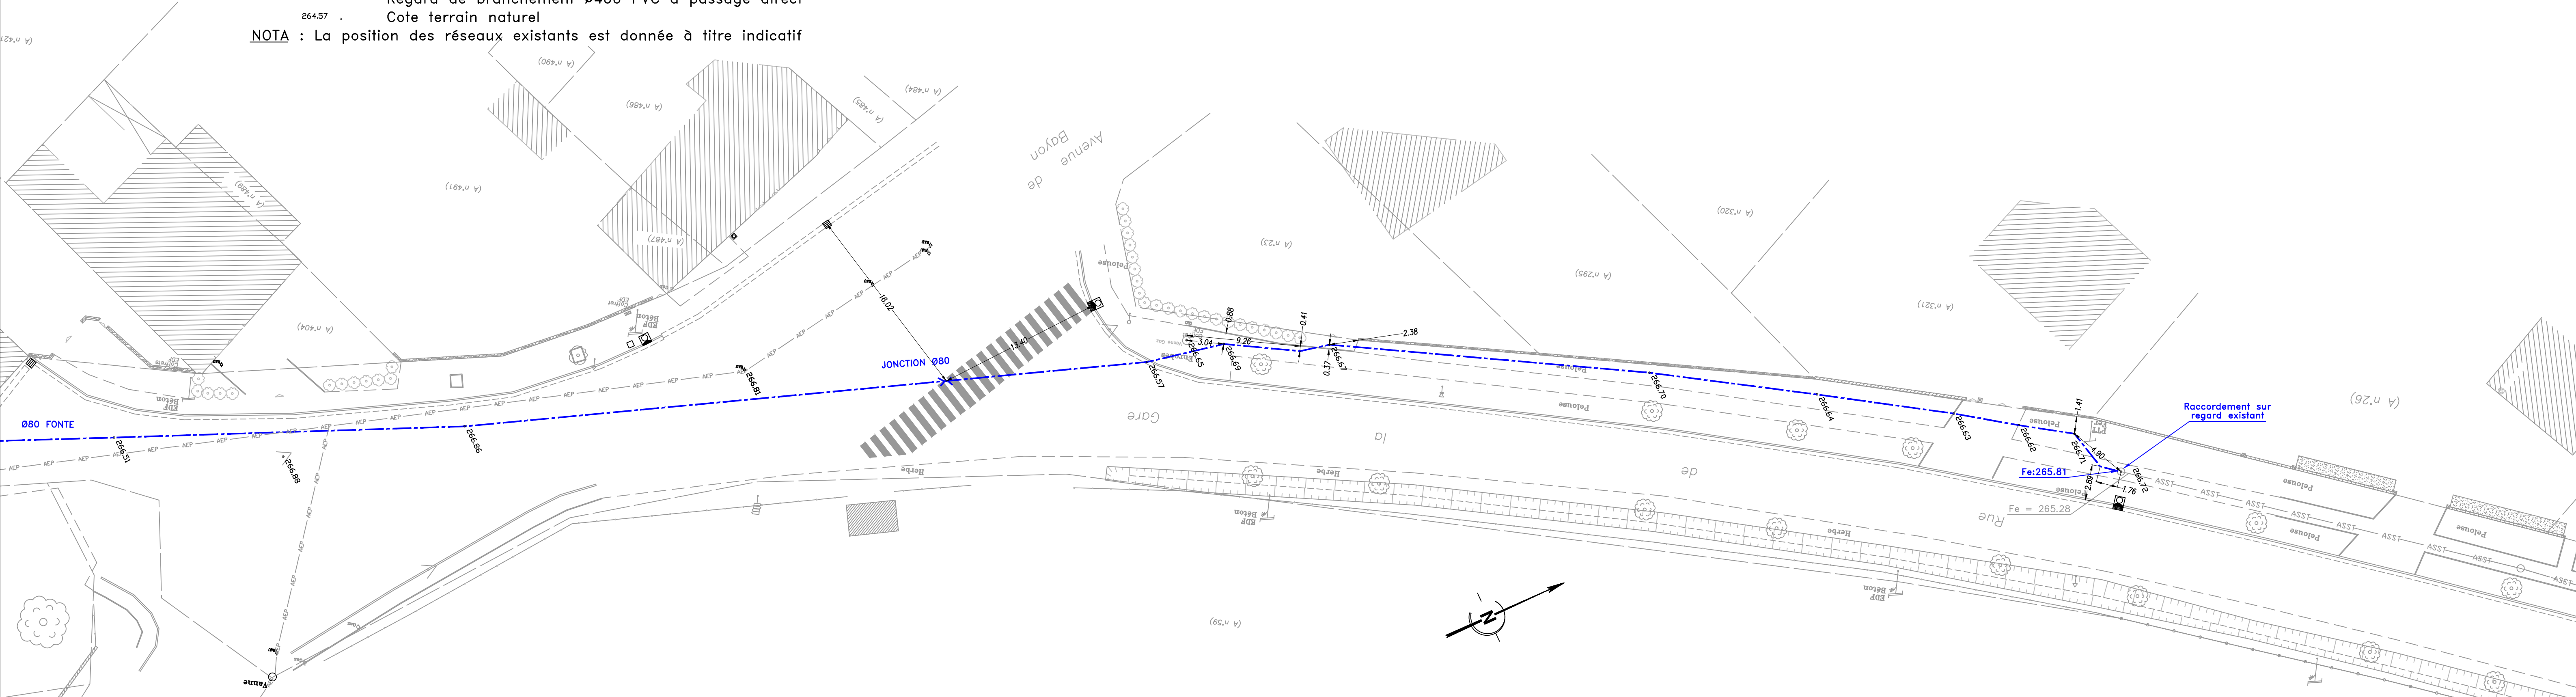

COMMUNE DE VIRECOURT

Lignes B – ECP rues de la Petite Fontaine et de la République & Transfert rue de la République

PLAN DE RECOLEMENT - PLANCHE N°4

MISE EN PLACE D'UN SYSTEME D'ASSAINISSEMENT

MAITRE D'OUVRAGE :
SIEA BAYON - VIRECOURT

MAITRE D'OEUVRE :
EGIS EAU

Fichier informatique : C:\AFFAIRE\2030\RECO			N° Plan : 4	
Date	Modifications			Indice
29.04.2015	Première émission			0
Echelle	Dessiné par	Relevé par	Vérifié par	Numéro de chantier
1/250	LEROGNON.C	LEROGNON.C	PILET.C	2030

- Travaux publics
- Canalisations
- Béton Armé

BONINI

S.A.S. au Capital de 720.000 €

BP 3
88450 VINCEY
Tél. 03 29 67 43 33
Fax. 03 29 67 31 65

Agence :
54110 BUISSONCOURT
Tél. 03 83 46 61 34
Fax. 03 83 46 60 05

